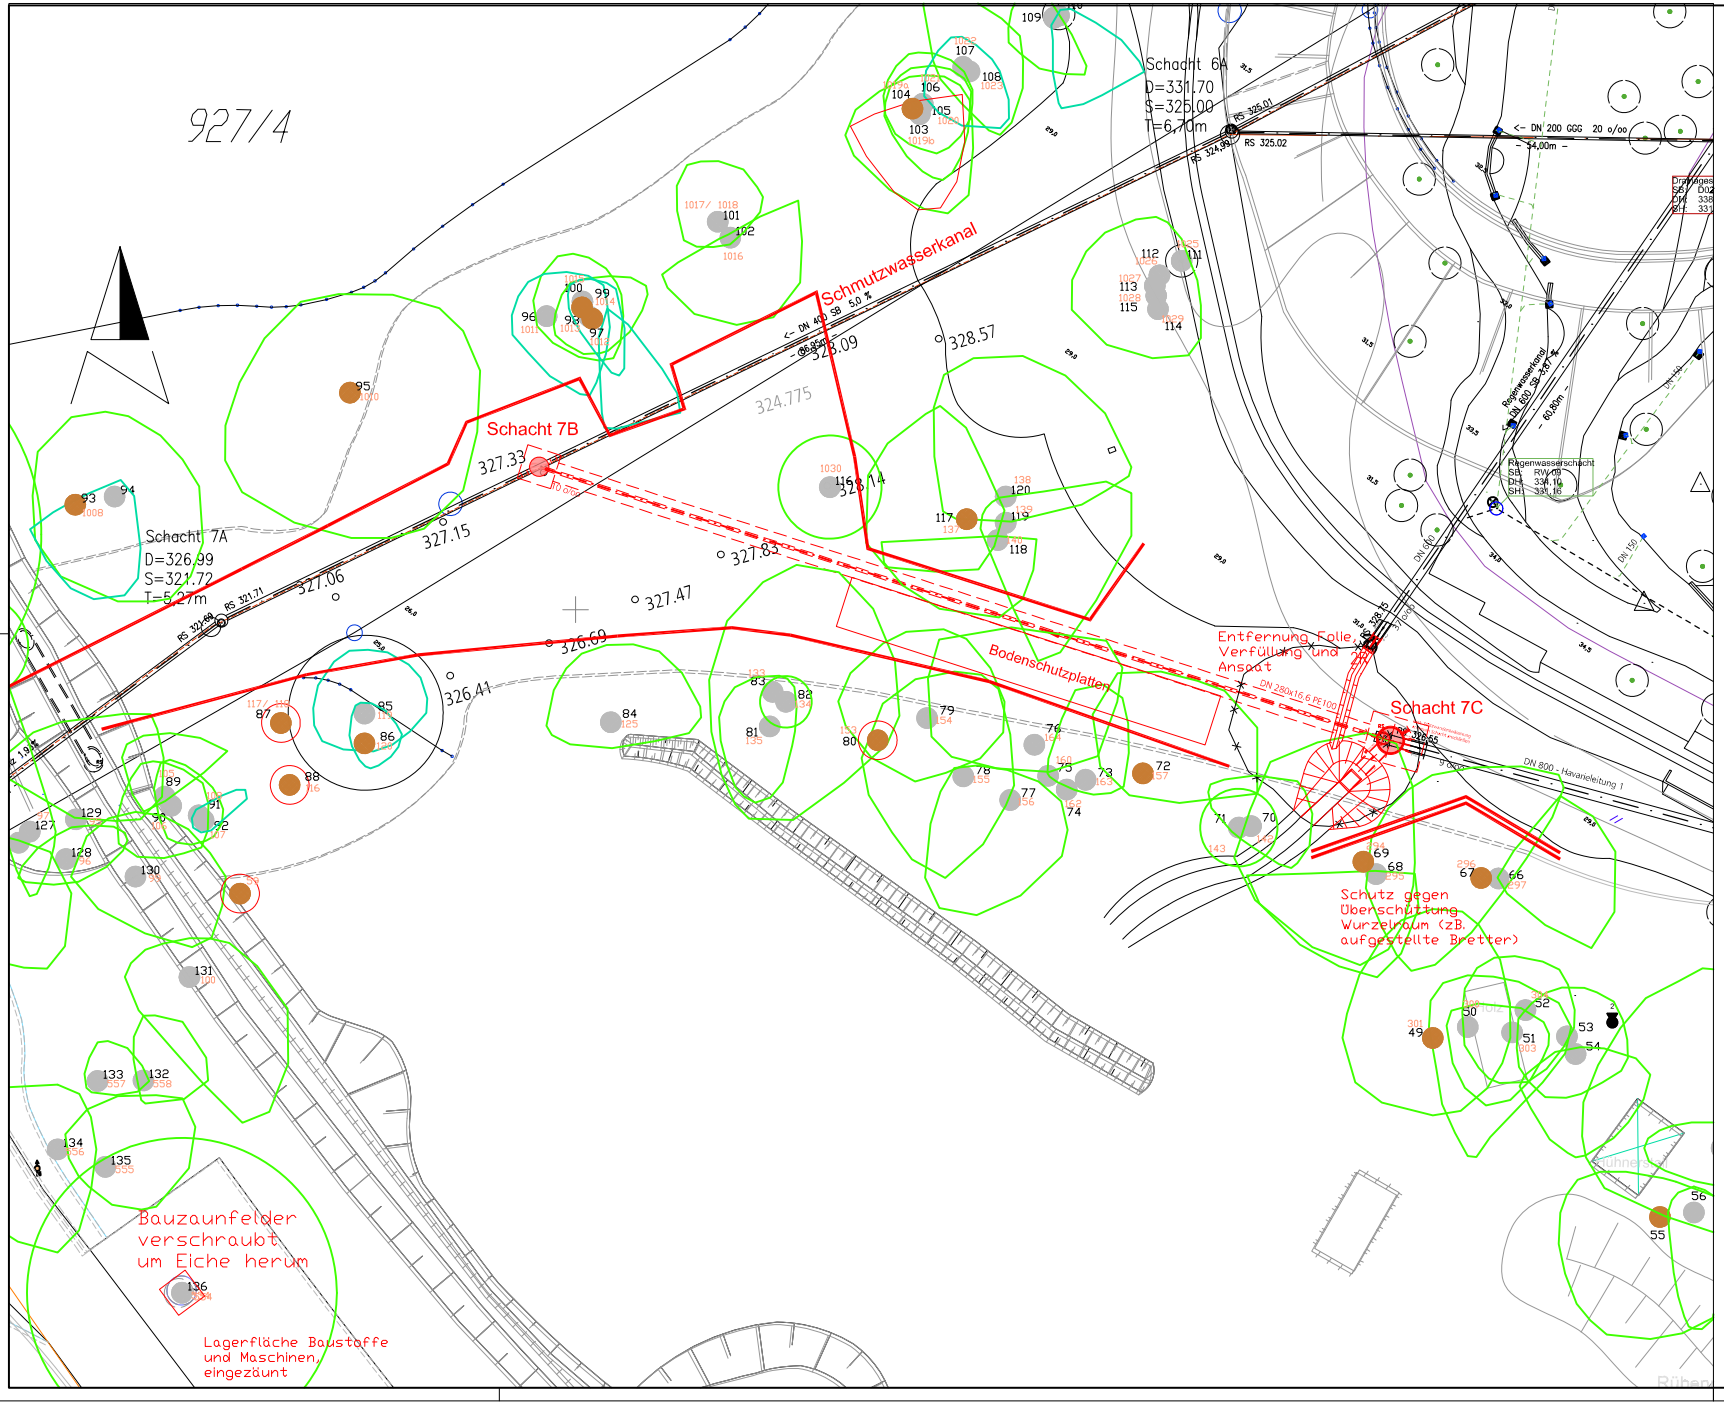


ZEICHENERKLÄRUNG

- BESTAND
- NEU
- BESTEHENDE SCHMUTZWASSERKANÄLE
- BESTEHENDE REGENWASSERKANÄLE
- BESTEHENDE DRAINAGEN
- NEUE KANÄLE
- BESTEHENDE KABELLEERROHRE MIT KABELSCHACHT UND ANZAHL DER KABELLEERROHRE
- NEUE KABELLEERROHRE MIT KABELSCHACHT UND ANZAHL DER KABELLEERROHRE
- Laubbaum
- Nadelbaum
- Nadel-/ Laubbaum abgestorben
- "Habitatbaum" (Vogel- und/ oder Fledermaushabitat)
- Baum-Nummer im Bestandsplan
- Baum-Nummer in Vermessungsplan/ Monitoring
- LETZTE ÄNDERUNG
- BAUMSCHUTZZÄUNE
- BRETTER ALS SCHUTZ GEGEN ÜBERSCHÜTTUNG DES WURZELRAUMES
- BAUGRUBENVERBAU

	Datum	Name	Art der Bearbeitung
06	05.10.2018	Eng.	Überarbeitet:
05	27.09.2018	Eng.	Angaben eingearbeitet:
04	19.09.2018	Eng.	Schacht 7c und Kanäle überarbeitet
03	26.07.2018	Eng.	Nach Grundlage der Besprechung vom 25.07.18 überarbeitet:
02	20.07.2018	Eng.	Ergänzungen; überarbeitet:
01	19.04.2018	Eng.	Planerstellung

Blatt: 2.3

Stadt Nürnberg - Hochbauamt

Kanalisation

Tiergarten Nürnberg (TGN)
Außenanlagen - Regenwasserkanal

Lageplan

Auftr.Nr. K 770 02 | Bearb. Fuchs
Plan Nr. 2018 0797 | Ges. Engert
Maßstab 1:200 | Gepr.
Vorhabensträger Stadt Nürnberg - Hochl

h/b = 545/870mm | 2010 vorlage/vorl-sw.ctb | AutoCAD 2018